

## Verksamhetsbeskrivning Vattenlaboratoriet

Laboratoriet är ackrediterat för kemiska och mikrobiologiska analyser samt provtagning. Laboratoriet tar emot prover från Nyköpings kommun, privatpersoner, företag och samfälligheter.

Analysen som utförs är:

Fysikalisk/kemiska och mikrobiologiska analyser av:

Vatten från vattenverk och distributionsanläggningar, vatten och slam från avloppsverk, vatten från industrier/processvatten, vatten från avfallsanläggningar, yt- och grundvatten, recipientvatten samt vatten från strand- och bassängbad.





För att kunna utföra de kemiska och mikrobiologiska analyserna förvaras och hanteras kemikalier. Låsbart och ventilerat kemikalieskåp används för att förvara hälsofarliga kemikalier. Två typer av gasflaskor används i verksamheten, syntetisk luft och kvävgas. Dessa gasflaskor kommer att förvaras i låsbart gasskåp utanför lokalen. Vid arbete med hälsofarliga kemikalier används dragskåp med flödesövervakning. Vid invägning av kemikalier används ventilerade dragbänkar.

På vattenlaboratoriet arbetar för närvarande 7 personer, vara en tidsbegränsad anställning fram till sista november.


Chef Vattenlaboratoriet, Nyköping Vatten  
Kristofer Broddegård  
Nyköping Vatten  
kristofer.broddegard@nykoping.se  
Telefon: +46155458045

FÖRKLARINGAR

REF. FASADER AV TRÅPANEL, KULÖR OCHRAGUL.  
 PLÅTDELTALIER KULÖR SVART  
 FÖNSTER OCH DÖRRAR KULÖR VIT  
 NYA TRAPPOR AV TRÄ  
 NY HISS AV STRÅLPLÅT, KULÖR GRÅ  
 NYTT YTTERTAK AV SVART TRÅPÅLÅT  
 NYA GAVELSPETSAR AV TRÅPANEL, KULÖR  
 LÅSUGRÅ  
 FÖNSTER OCH DÖRRAR KULÖR VIT.  
 PLÅTDELTALIER KULÖR SVART.  
 ÖVRIGT SE PLANRITNINGAR.

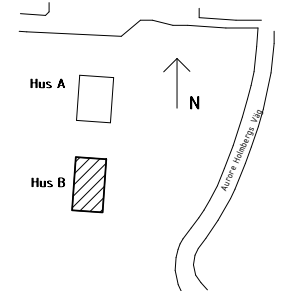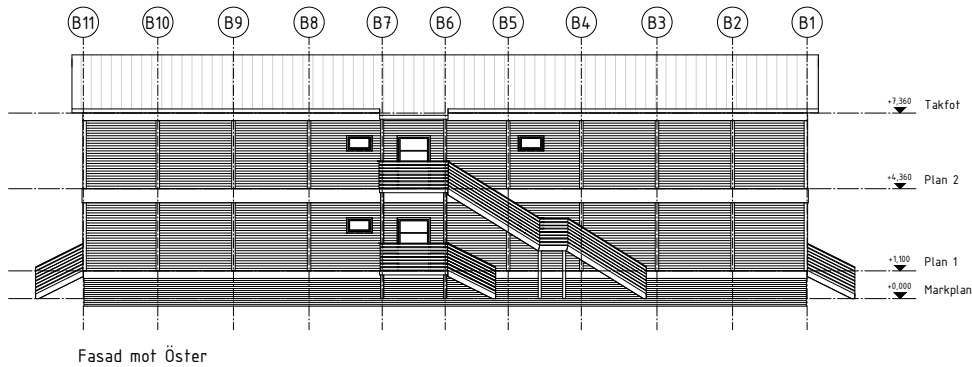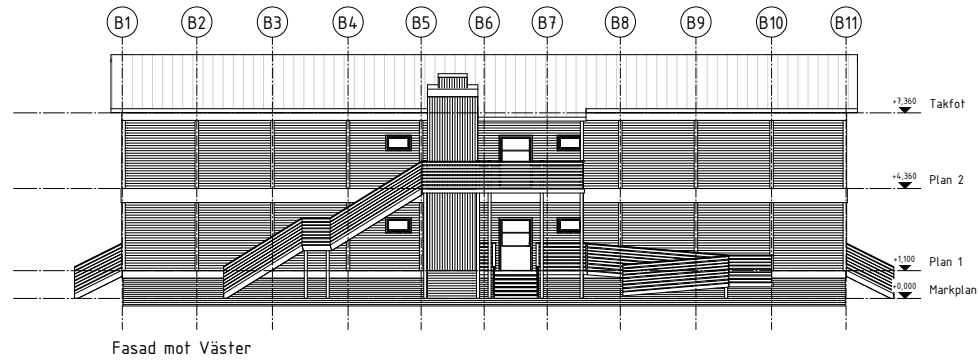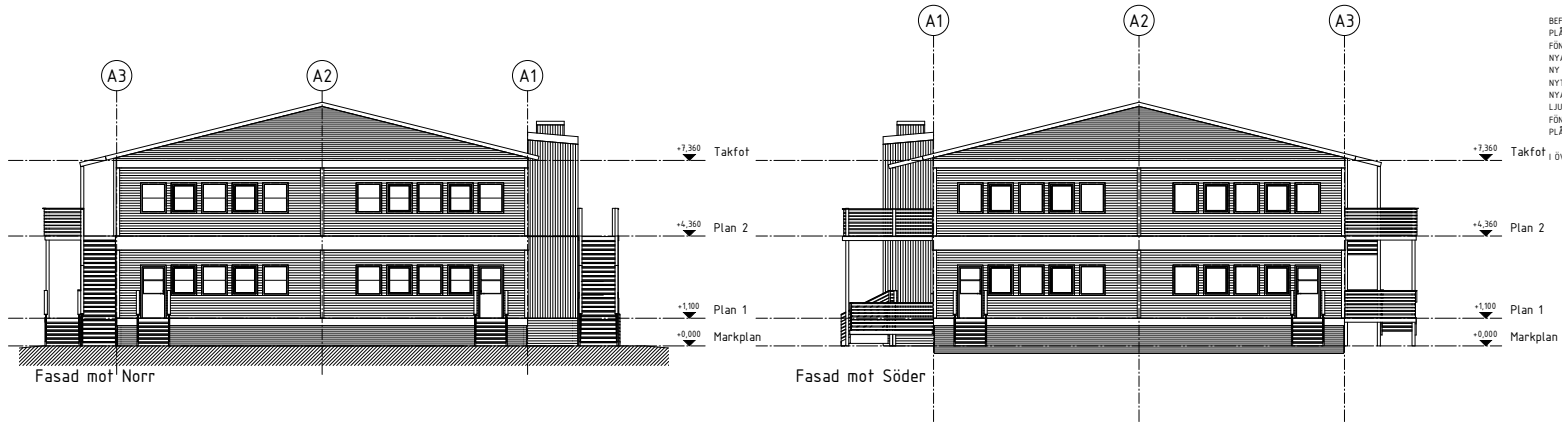

BEIT	ÄNDRINGENYMER	DATUM	BEIT
RELATIONSHANDLING			
 Nyköping			
<b>Tessinskolan, tillfälliga lokaler</b> del av kv. Brandholmen 11			
<input checked="" type="checkbox"/>	A	CARLSTEDT ARKITEKTER AB	0155-20 25 70
UPDRAG NR	STADKONTORETS AV	TYPBEGREPP	
4734	PLZ	SKN	
ANSÖKNINGS	NUMMERNUM	PROJEKT	
2018-06-20	SKN		
TESSINSKOLAN, TILLFÄLLIGA LOKALER			
HUS B, FASADER			
SKALA	PROJEKT	NUMMERNUM	BEIT
A1 1:100		A40-3-201	

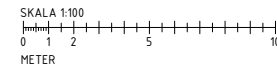

FÖRKLARINGAR



ALLA MÄTT I METER.

AKTUELL BYGGNAD

FÖRESKRIFTER

HÄNVISNINGAR

BRANDHOLMEN  
1:1

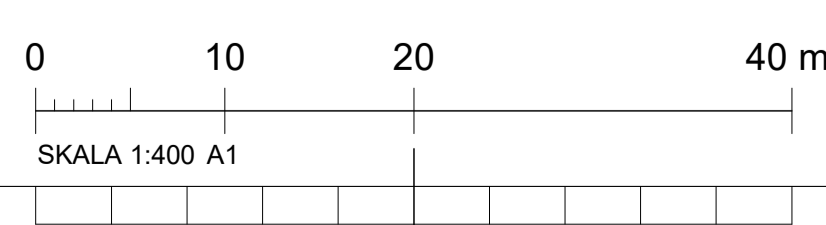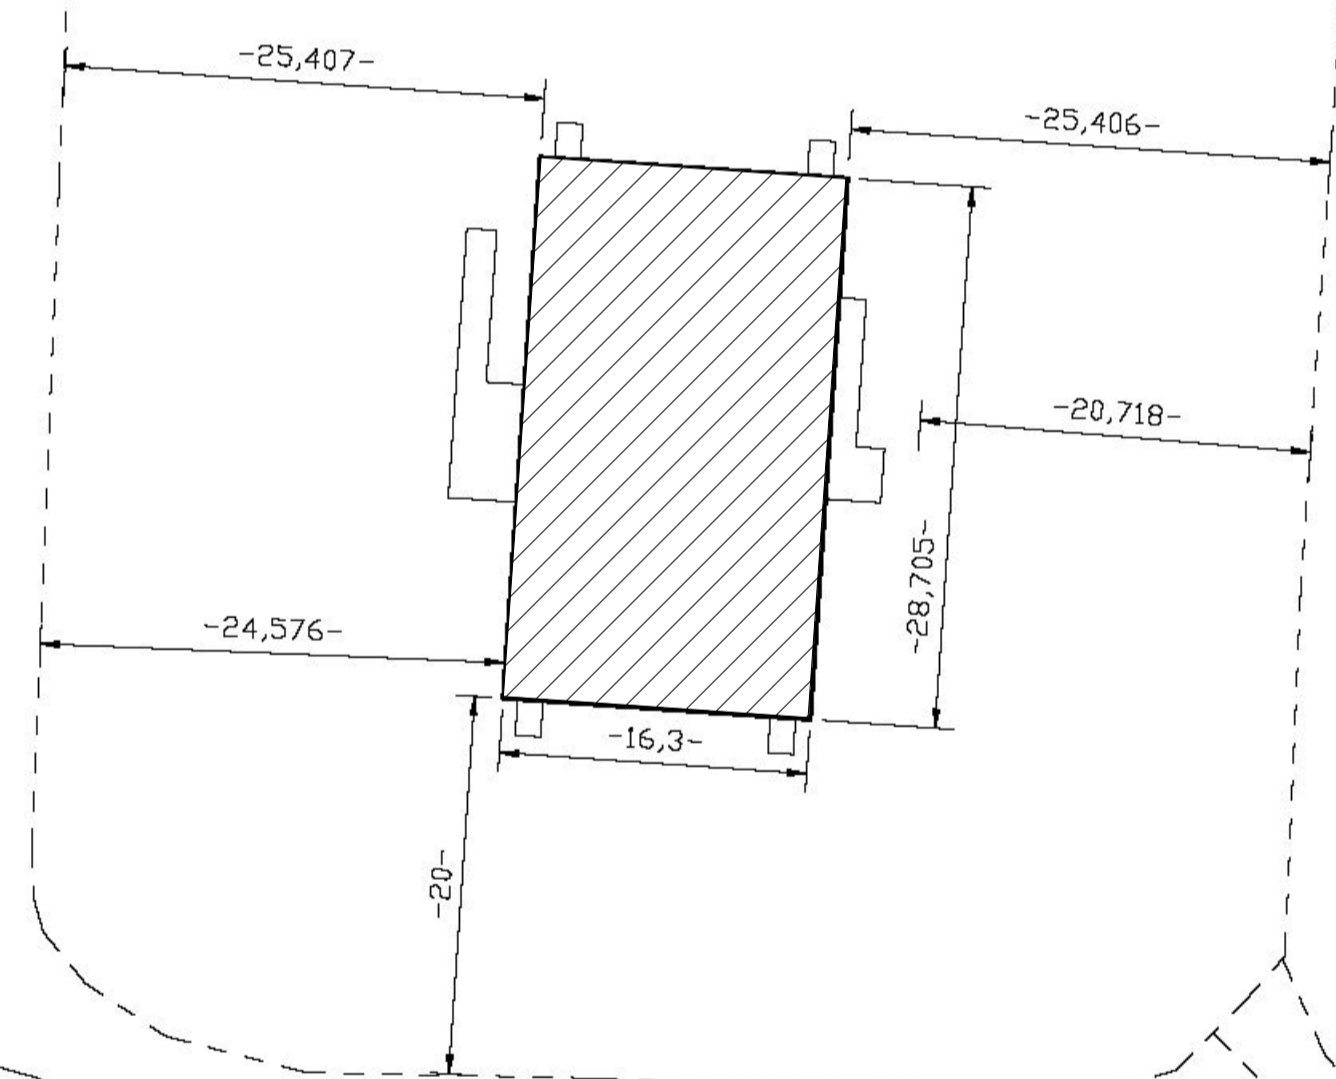

BET	ANT	ÄNDRINGEN AVSER	DATUM	SIGN
-----	-----	-----------------	-------	------

BYGGLOVHANDLING

Vattenlaboratoriet  
Brandholmen 1:1, Nyköpings Kommun

PL	-	-	-	-
A	ARQLY SVERIGE AB	010-516 26 23	-	-
K	-	-	-	-
V	-	-	-	-
E	-	-	-	-
M	-	-	-	-

UPPDRAG NR A24174	RITAD/KONSTR AV JL	HANDLAGGARE JL
DATUM 2024-07-16	ANSVARIG T.SÖDERSTRÖM	

OMBYGGNAD, ÄNDRAD ANVÄNDNING  
LAB / KONTOR  
NYBYGGNADSKARTA

**ARQLY**

SKALA A1 1:400 A3 1:800	NUMMER A-00-1	BET
-------------------------------	------------------	-----